EIFFAGE ROUTE
ZI de la Pierre Huguenotte - CS 70076
72650 SAINT-MARS-LA-FLECHE
Tél. 02 43 94 23 00 - Télécopie 02 43 42 60 90

Votre interlocuteur,
Clément de CERISIERS
*SOAP de la Vive Haie*
*Conseil d'Apprentissage CC*

Votre bureau d'études,
*Zone Belle Epinaudière*
*Parc Mario Roliano*
72200 LA FLECHE
Tél. 02 43 48 28 00
Fax : 02 43 94 24 24
*Email : etudes@soapvivehaie.fr*

Voir satellite

| Vérifié par | Validé par |
|---|---|
| SESSION 3 | |
| Cde | Cde |

# CERISIERES
## Tranche Ferme Planche 2

Requalification urbaine de la traversée du village par la RD 186

*PLAN De Récolement*

| DATE | INDICE | MODIFICATIONS |
|---|---|---|
| 07/10/21 | A | AUCTOUS St Loubert/ Sud |
| 14/10/21 | | |

| N° AFFAIRE | ECHELLE | LOT | N° DOC | Dessinateur | Fichier informatique |
|---|---|---|---|---|---|
| C19018 | 1/100 | V.R.D. | REC | 1 | V.N. | Vendée environ.dwg |

*Toute cote ou symbole erroné ou ne figurant pas sur le plan, ne pas être exploité, communiquer le défaut dans son ensemble.*

Légende surfaces

- Voirie neuve
- Voirie neuve à créer
- Voirie neuve à créer (BB 0/10 et Tricouche)
- Voirie existante à conserver
- Voirie existante à conserver (ECF)
- Voirie existante à conserver (BB 0/10 et Tricouche)
- Voirie existante à reprendre (BB 0/10 et Tricouche)
- Voirie existante à reprendre (ECF)
- Parvis béton
- Espace vert / Talus engazonné ou à créer
- Emprise bâti

Légende linéaires
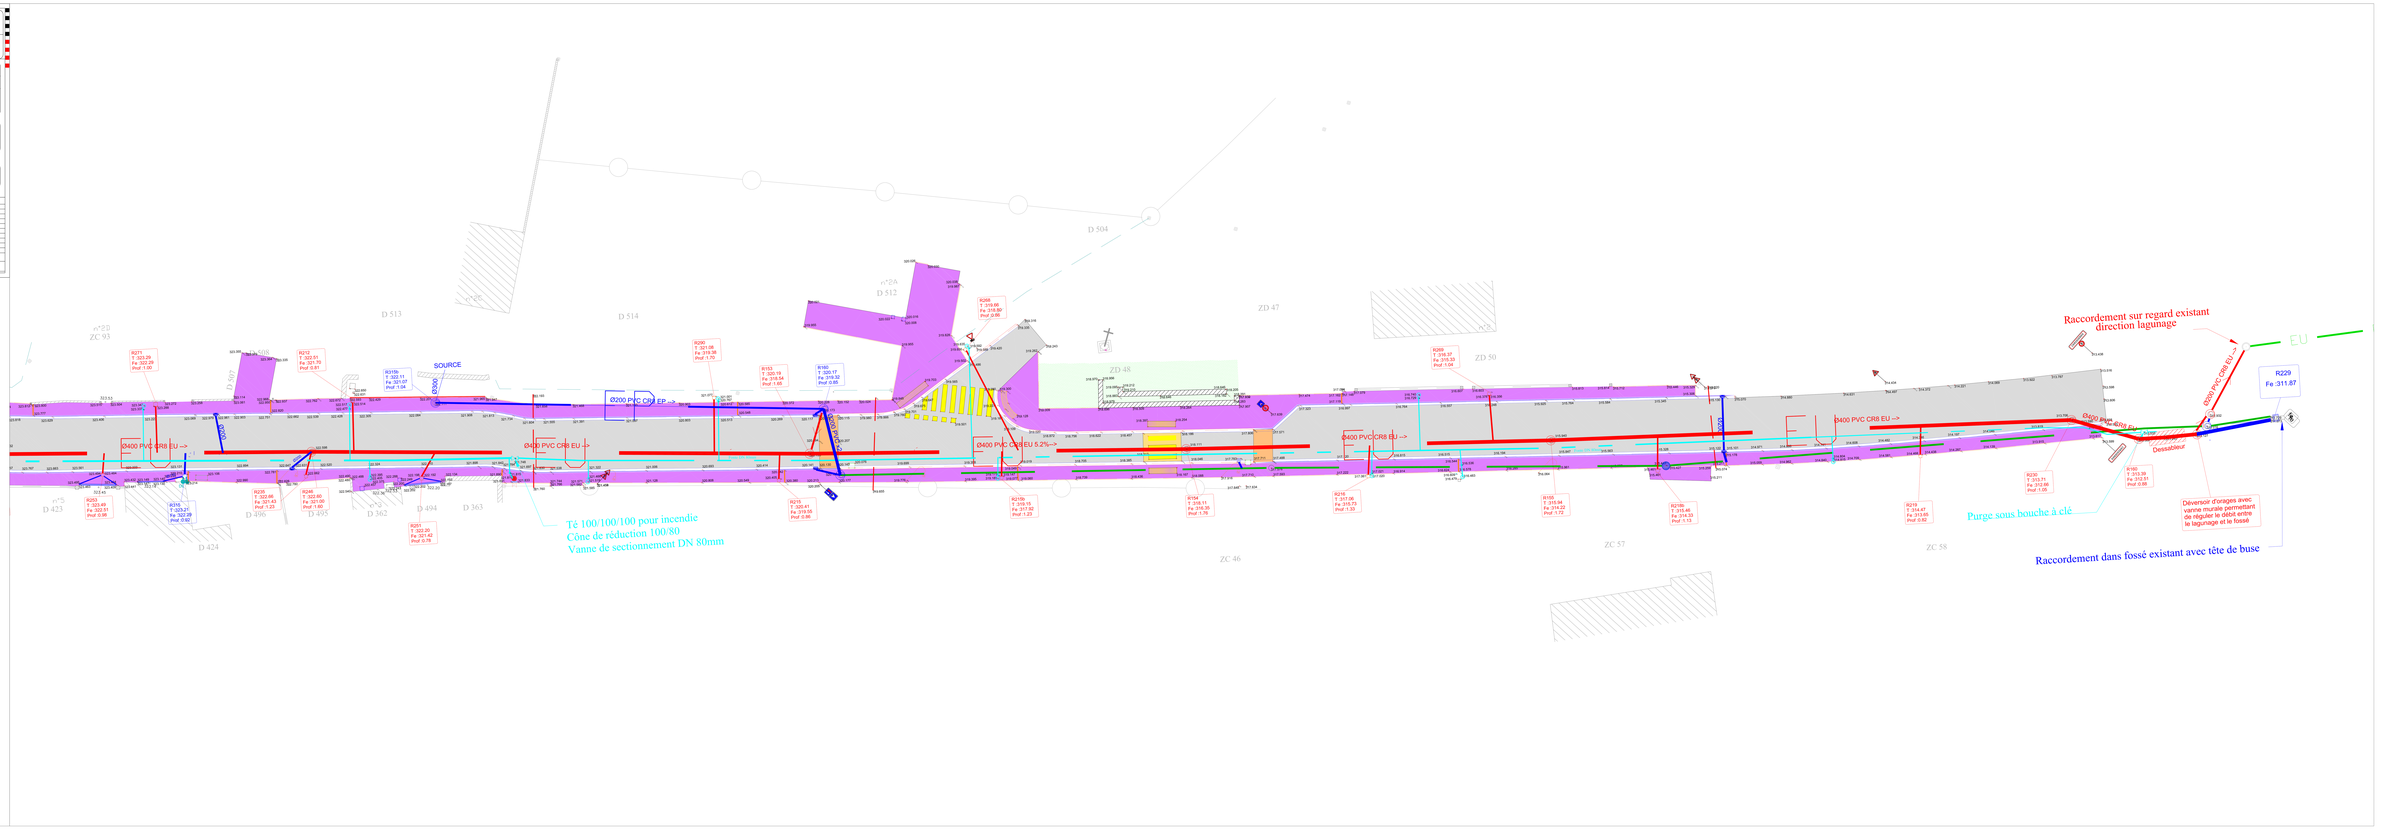
- Noue / fil d'eau
- Bordure T2 Arrondie
- Bordure T2
- Caniveau CC1
- Caniveau CC2
- Caniveau CC3
- Bordure P1
- Bordure P2
- Bordure P3
- Clôture projet 1m70 ajourée
- Clôture projet 1m70 pleine
- Rétrocession Mairie