EIFFAGE ROUTE

ZI de la Dame Huguenotte - CS 50076
52063 CHAUMONT CEDEX
Tél: 03.25.03.23.83 Télécopie: 03.25.32.68.90

Maître d'ouvrage :
Commune de CERISIERES
SIAEP de la Vive Haie
Conseil départemental 52

Maître d'oeuvre :
Euro Info Ingénierie
1 rue Henri Matisse
52000 CHAUMONT
Tél: 03.25.03.25.25
Fax: 03.25.03.25.26
Email: eurotelis@wanadoo.fr

Vue satellite

Vérifié par	Validé par
HERBIN J.	
536	536

CERISIERES
Tranche Ferme Planche 1

Requalification urbaine de la traversée du village par la RD 186

PLAN De Récolement

DATE	INDICE	MODIFICATIONS
07/12/2017	A	DA N°72972 DE Complément TRVX
14/12/2017	1	

N° AFFAIRE	ECHELLE	LOT	N° DOC	Dessinateur	Fichier informatique
C16018	1/100	V.R.D.	REC 1	Y.V.	Cerisieres_rec161217.dwg

Ce plan est la propriété exclusive de la société EIFFAGE Route - Il ne peut être reproduit, communiqué ou utilisé sans son autorisation.

Légende surfaces :

- Voirie bourg DEBIS ETE Ep. 0.20m GNT 0/31.5 ou 0/20 GNT 0/31.5 ou 0/20
- Voirie rurale DEBIS ETE Ep 0.20m GNT 0/31.5 ou 0/20
- Voirie en pointe DEBIS ETE Ep 0.20m GNT 0/31.5 ou 0/20
- Reine jaune ep 10 0/10
- Pavés béton
- Espace vert Terre végétale ep. 0.20m
- Goudronnage

Légende linéaires :
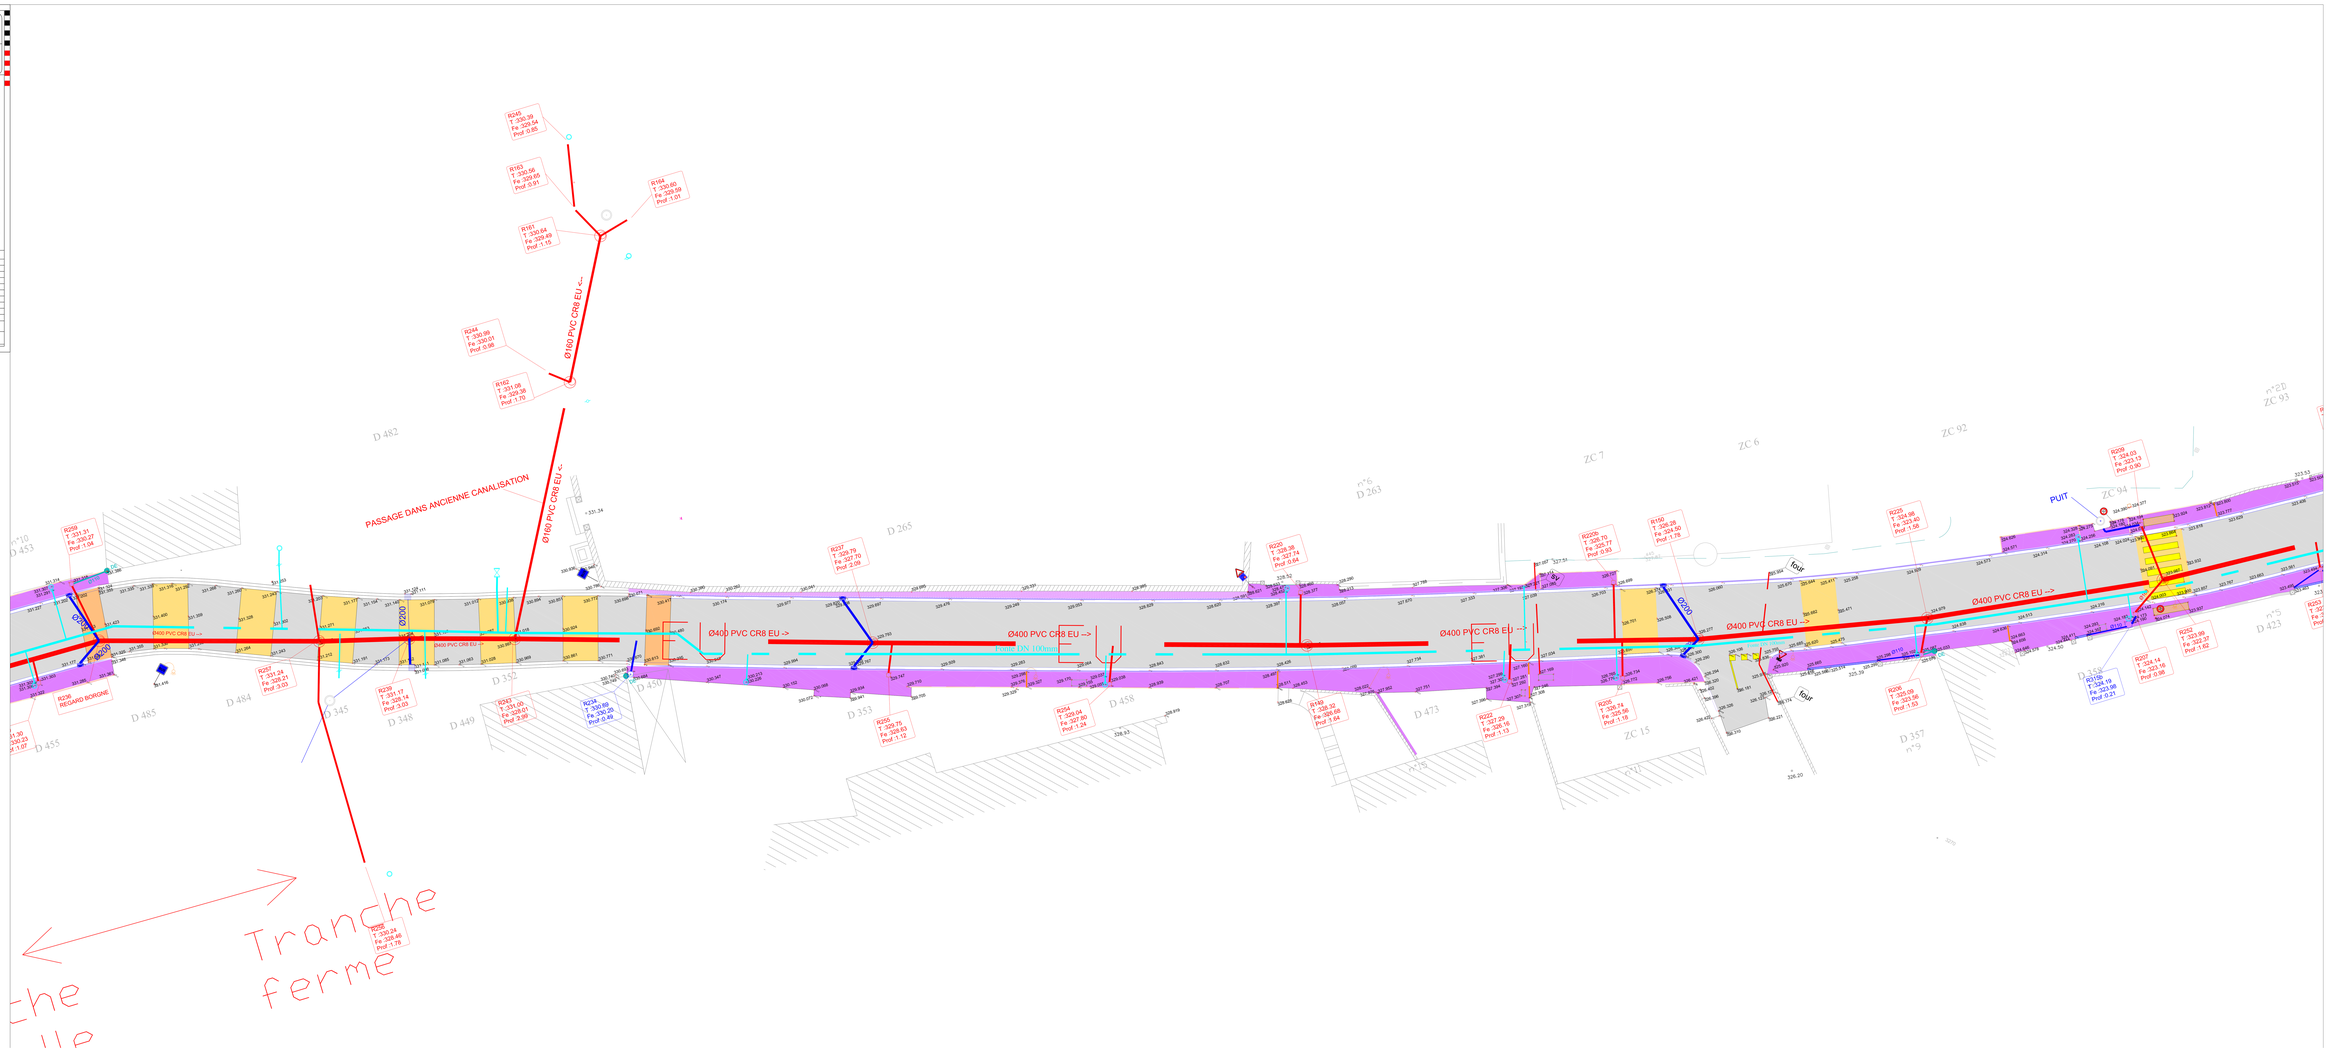
- Bordure T2
- Bordure T2 surbaissée
- Bordure A2
- Caniveau C01
- Caniveau C01
- Caniveau CC2
- Bordure S2
- Bordurette P1
- Bordurette P2
- Chaînette pavés 15x15 dg.8cm)
- Marquage ligne blanche