EIFFAGE ROUTE
ZI du Vieux Chapmanon - CS 74876
CHALON SUR SAONE CEDEX
Tél: 03.85.42.23.01 Télécopie: 03.25.32.66.90

Maître d'ouvrage : *Commune de CERISIERES*
SIAEP de Vive Eau
Conseil départemental 77

Maître d'œuvre : *Eure Infra Ingénierie*
1 rue Marie Blanche
27000 EVREUX CEDEX
Tél : 02.32.39.47.70
Email : eure-infra@eure-infra.fr

Vue satellite

Vérifié par	Validé par
DESSIN A	
DN	DN

CERISIERES
Tranche Conditionnelle Planche 1

Requalification urbaine de la traversée du village par la RD 186

PLAN De Récolement

DATE	INDICE	MODIFICATIONS
07/12/2017	A	DA ETAT DE Consultation DWP
16/10/2017		

N° AFFAIRE	ECHELLE	LOT	N° DOC	Dessinateur	Fichier informatique
C18018	V100	V.R.D.	Rec. 1	Y.K.	18018_A-ETAT-Vue

Ce plan est la propriété exclusive de la société EIFFAGE ROUTE. Il ne peut être reproduit, communiqué ou affiché sans son autorisation.

Légende surfaces :

- Bâtiments existants
- Voirie en Enrobé (VE)
- Voirie en Béton Bitumineux (VBB)
- Voirie en Béton Bitumineux Clair (VBBC)
- Voirie en Grave Non Traitée (VGNT)
- Voirie en Grave Bitume (VGB)
- Voirie pavée en BB (VP)
- Voirie Verte
- Espaces Verts (Pelouse ou Gazon)
- Fossé en Eau

Légende lignes :
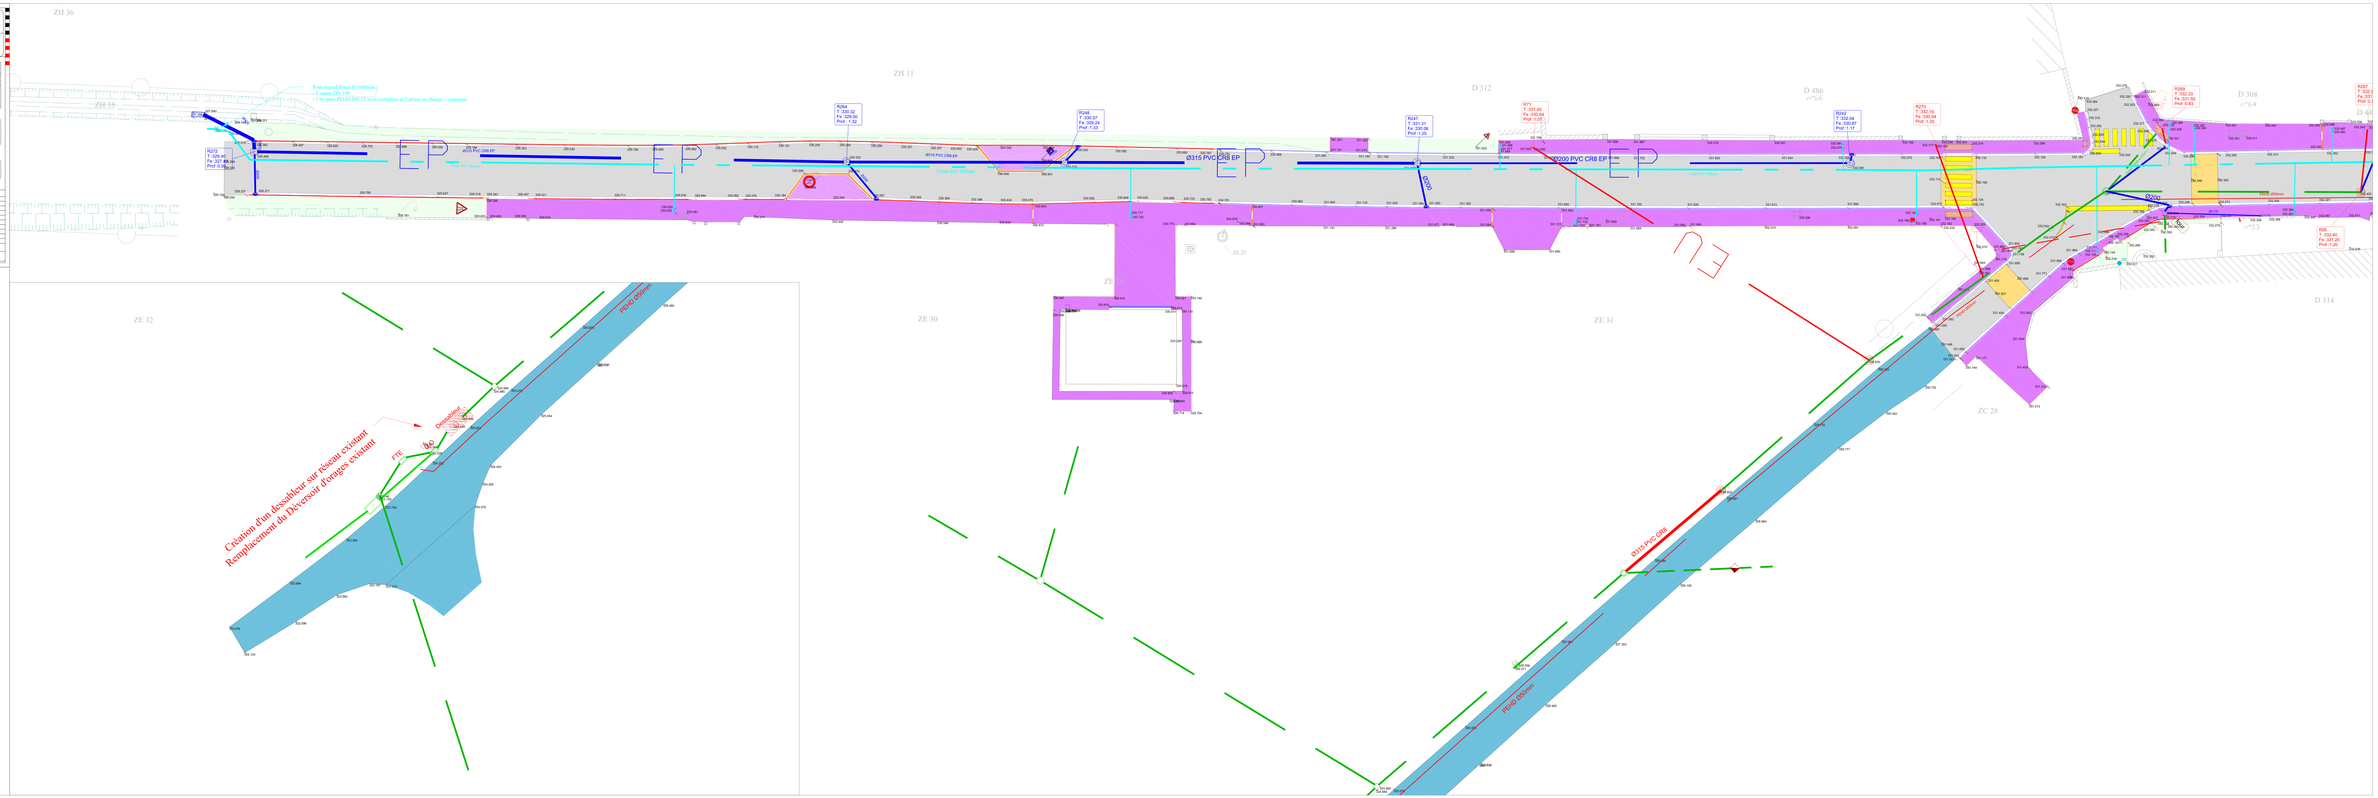
- Axe voirie
- Bordure Trottoirs
- Caniveau
